

UPPLYSNINGAR:

DENNA HANDLING HAR UPPRÄTTATS PÅ GRUNDVAL AV
SKANNADE RITNINGAR FRÅN SBK ARKIV MALMÖ STAD.
SKALRIKTIGHETEN KAN EJ GARANTERAS.

KONTROLLMÄTNING HUVUDMÅTRT UTFÖRT AV
TOTALENTREPRENÖR PÅ PLATS.



Fläktkupa



Röklucka med dubbla säkerhetsbyglar och
gasdämpare

Förklaringar

Plåt, svarta tak: Areco ABA Svart, RAL 9005


Plåt röda tak: Areco ABA röd, RAL 3009.

Taksäkerhet:

- | | |
|----|--|
| 1A | Tillträdeslucka. Kulör röd likv. RAL 3009. |
| 1B | Tillträdeslucka. Kulör Svart likv. RAL 9005. |
| 2A | Skyddsräcke enl. ritning, höjd 500 mm vid tillträdeslucka. Kulör röd likv. RAL 3009. |
| 2B | Skyddsräcke enl. ritning, höjd 500 mm vid tillträdeslucka. Kulör Svart likv. RAL 9005. |
| 3A | Taktrapsteg (enl. SS-E 12951) med förankringswire. Kulör röd likv. RAL 3009. |
| 3B | Taktrapsteg (enl. SS-E 12951) med förankringswire. Kulör Svart likv. RAL 9005. |
| 4A | Gångbrygga med förankringswire.
(enl. SS-EN 516-2006). Kulör röd likv. RAL 3009. |
| 4B | Gångbrygga med förankringswire.
(enl. SS-EN 516-2006). Kulör Svart likv. RAL 9005. |
| 5B | Fasadsteg.
Kulör Svart likv. RAL 9005. |
| 6A | Snörasskydd med isstoppare (enl. SS831335)
Kulör röd likv. RAL 3009. |
| 6B | Snörasskydd med isstoppare (enl. SS831335)
Kulör Svart likv. RAL 9005. |


X XXX Ej skalenl. ang mått, avser mått i takfall

- | | |
|-------------|---|
| Solceller: | Sunpro power, M10 N TYPE MONO,
SPDG430W-N108M10 |
| Infästning: | Weland, tak för falsad stålplåt med
infästningssystem helt dolt och med svart
ändpropp. |
| Antal: | 404 st. |

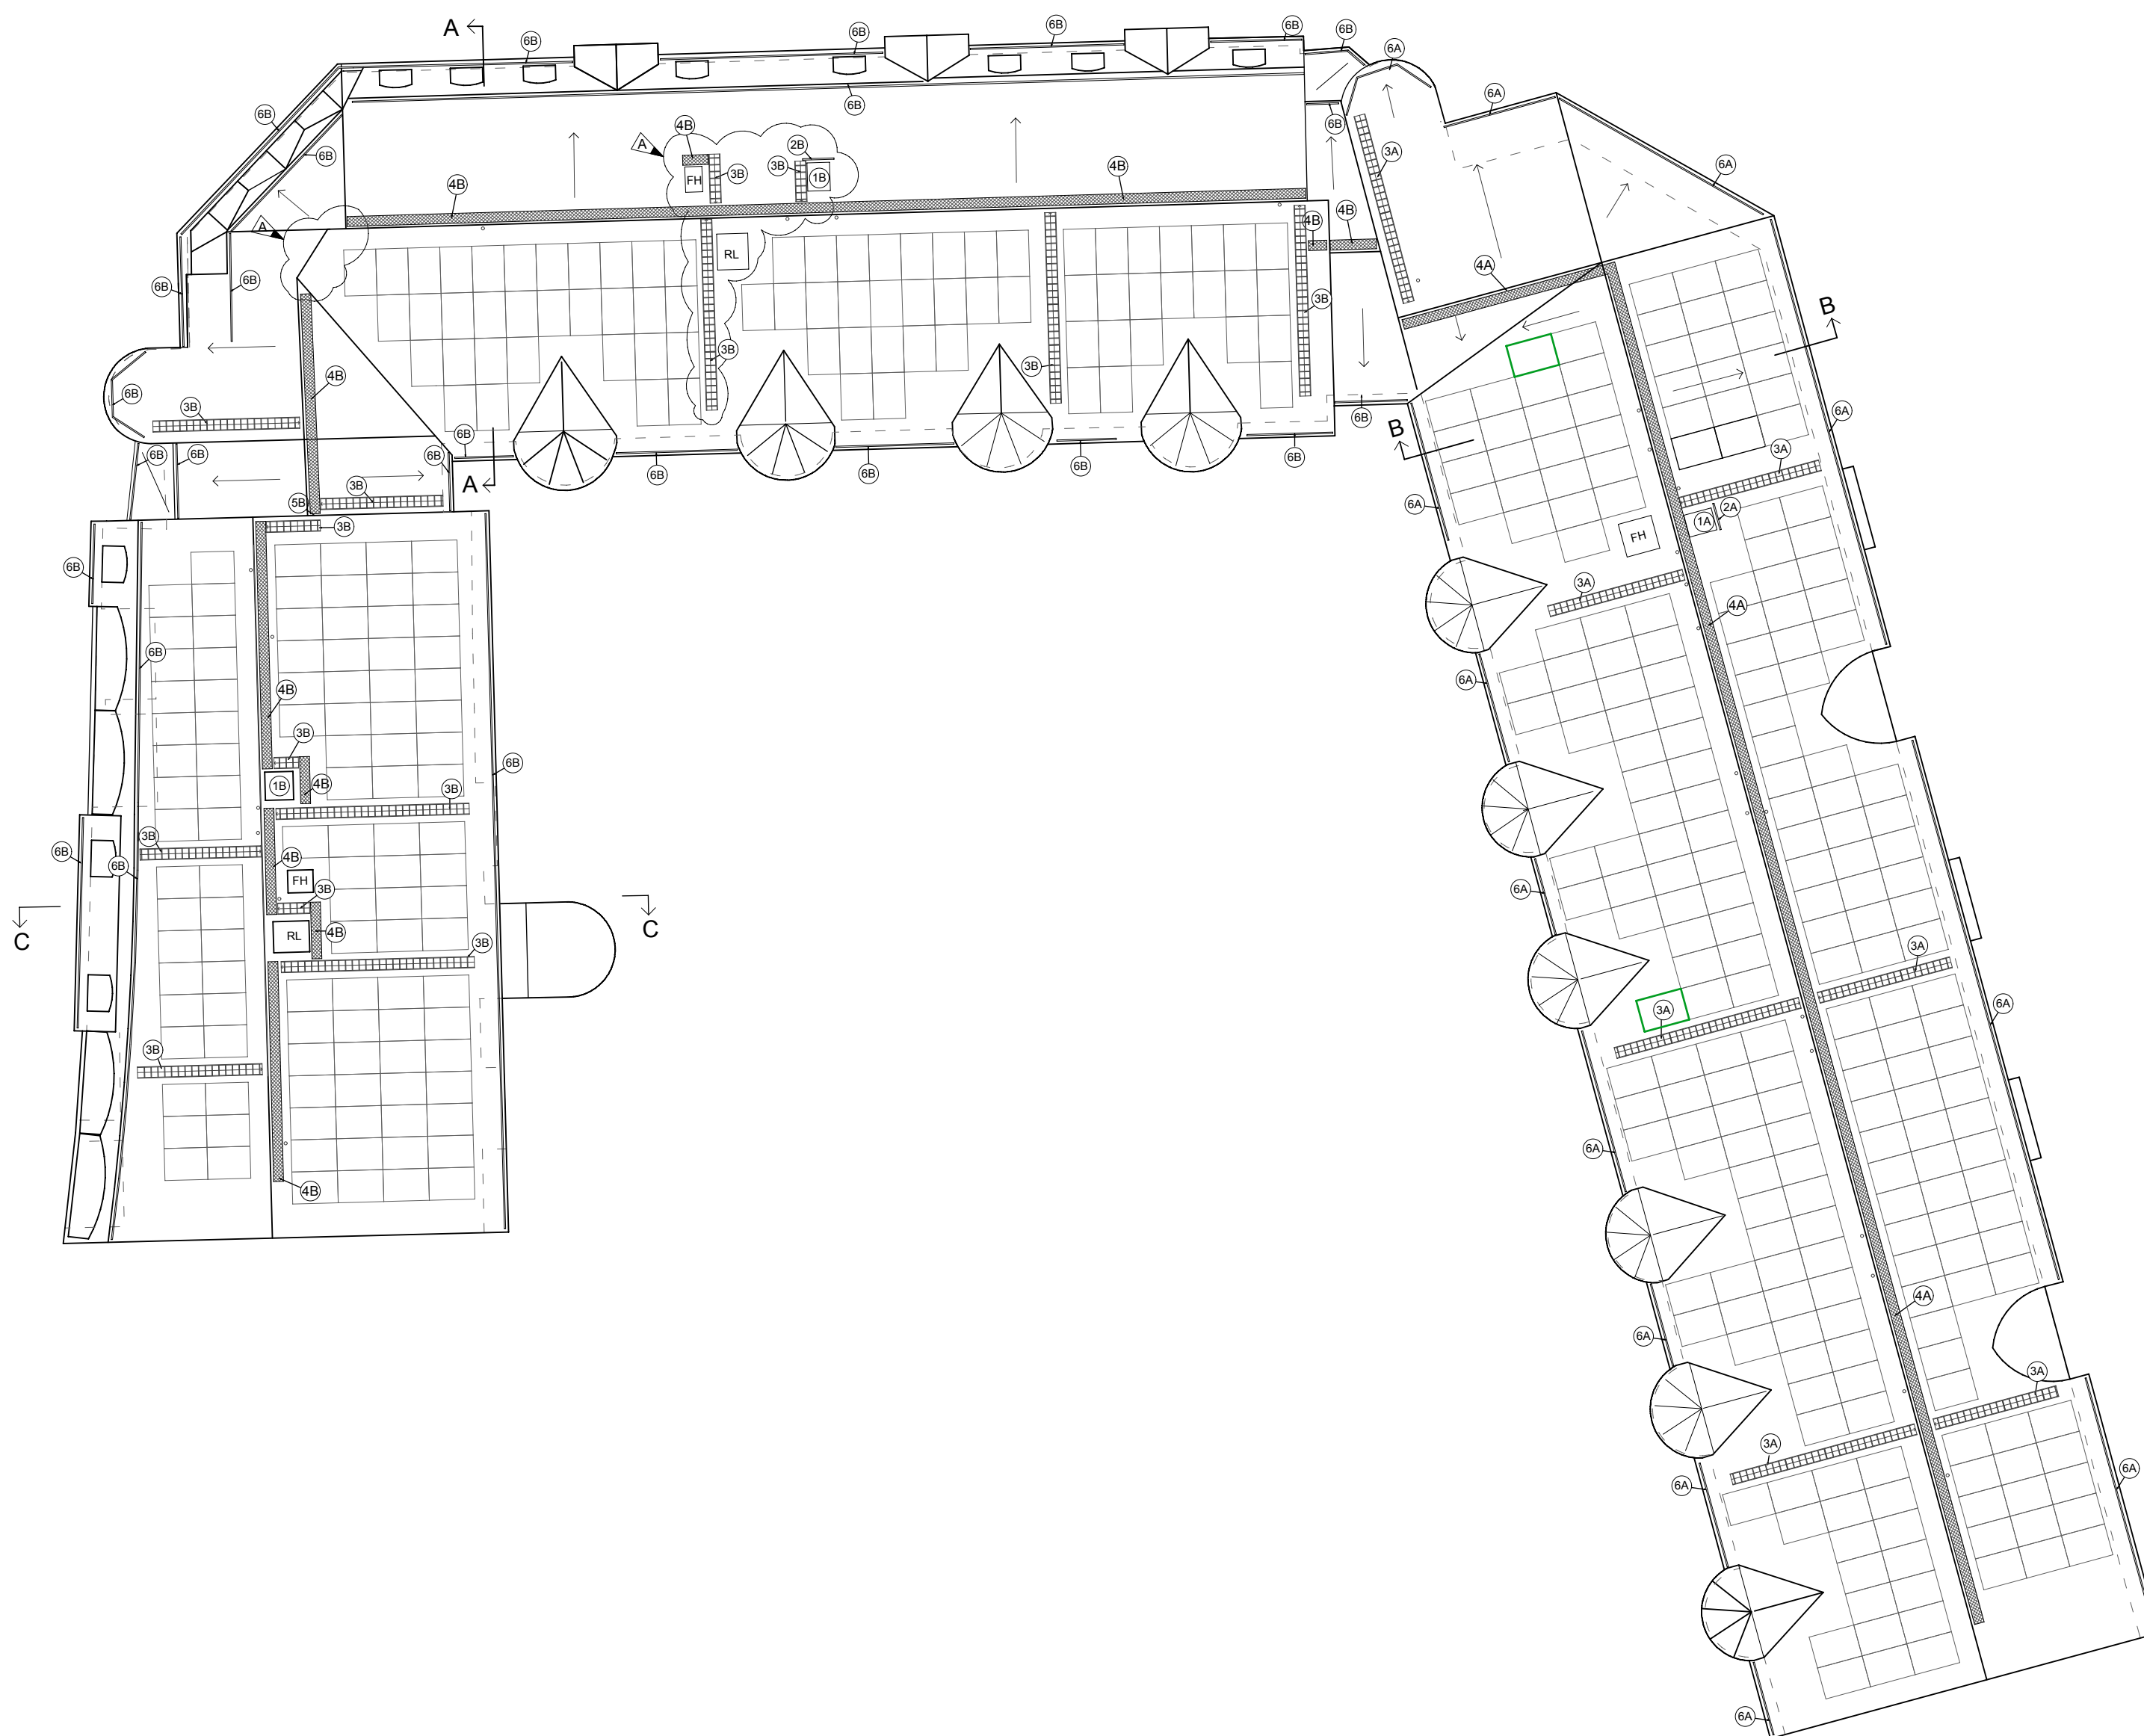

TAKPLAN


SKALA 1:200

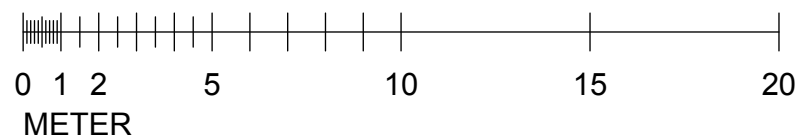

A	JUSTERING TAKSÄKERHET I ENL. MED BESKED BESTÄLLAREN.			ASR	2024-01-29	
BET	ANT	ÄNDRINGEN AVSER			SIGN	DATUM

RELATIONSHANDLING

NORSEN 15, MALMÖ

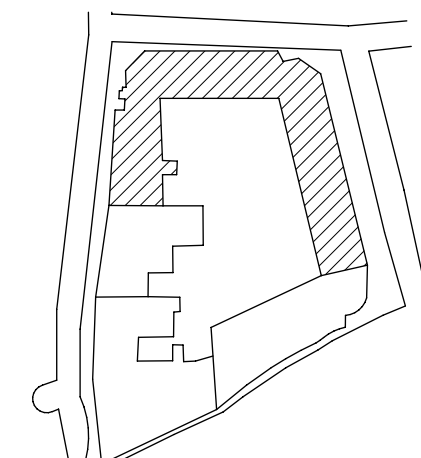

ARKITEKT AXEL CARLSSON AB, tel. 040-751 10		
UPPDRAG NR	RITAD AV ASR	HANDLÄGGARE BW
DATUM 2024-01-12	ANSVARIG BORIS WALL	

SOLCELLER SAMT TAKSÄKERHET

TAKPLAN

SKALA 1:200 (A1) 1:400 (A3)	NUMMER A-99-1-01	BET A
-----------------------------------	----------------------------	-----------------