




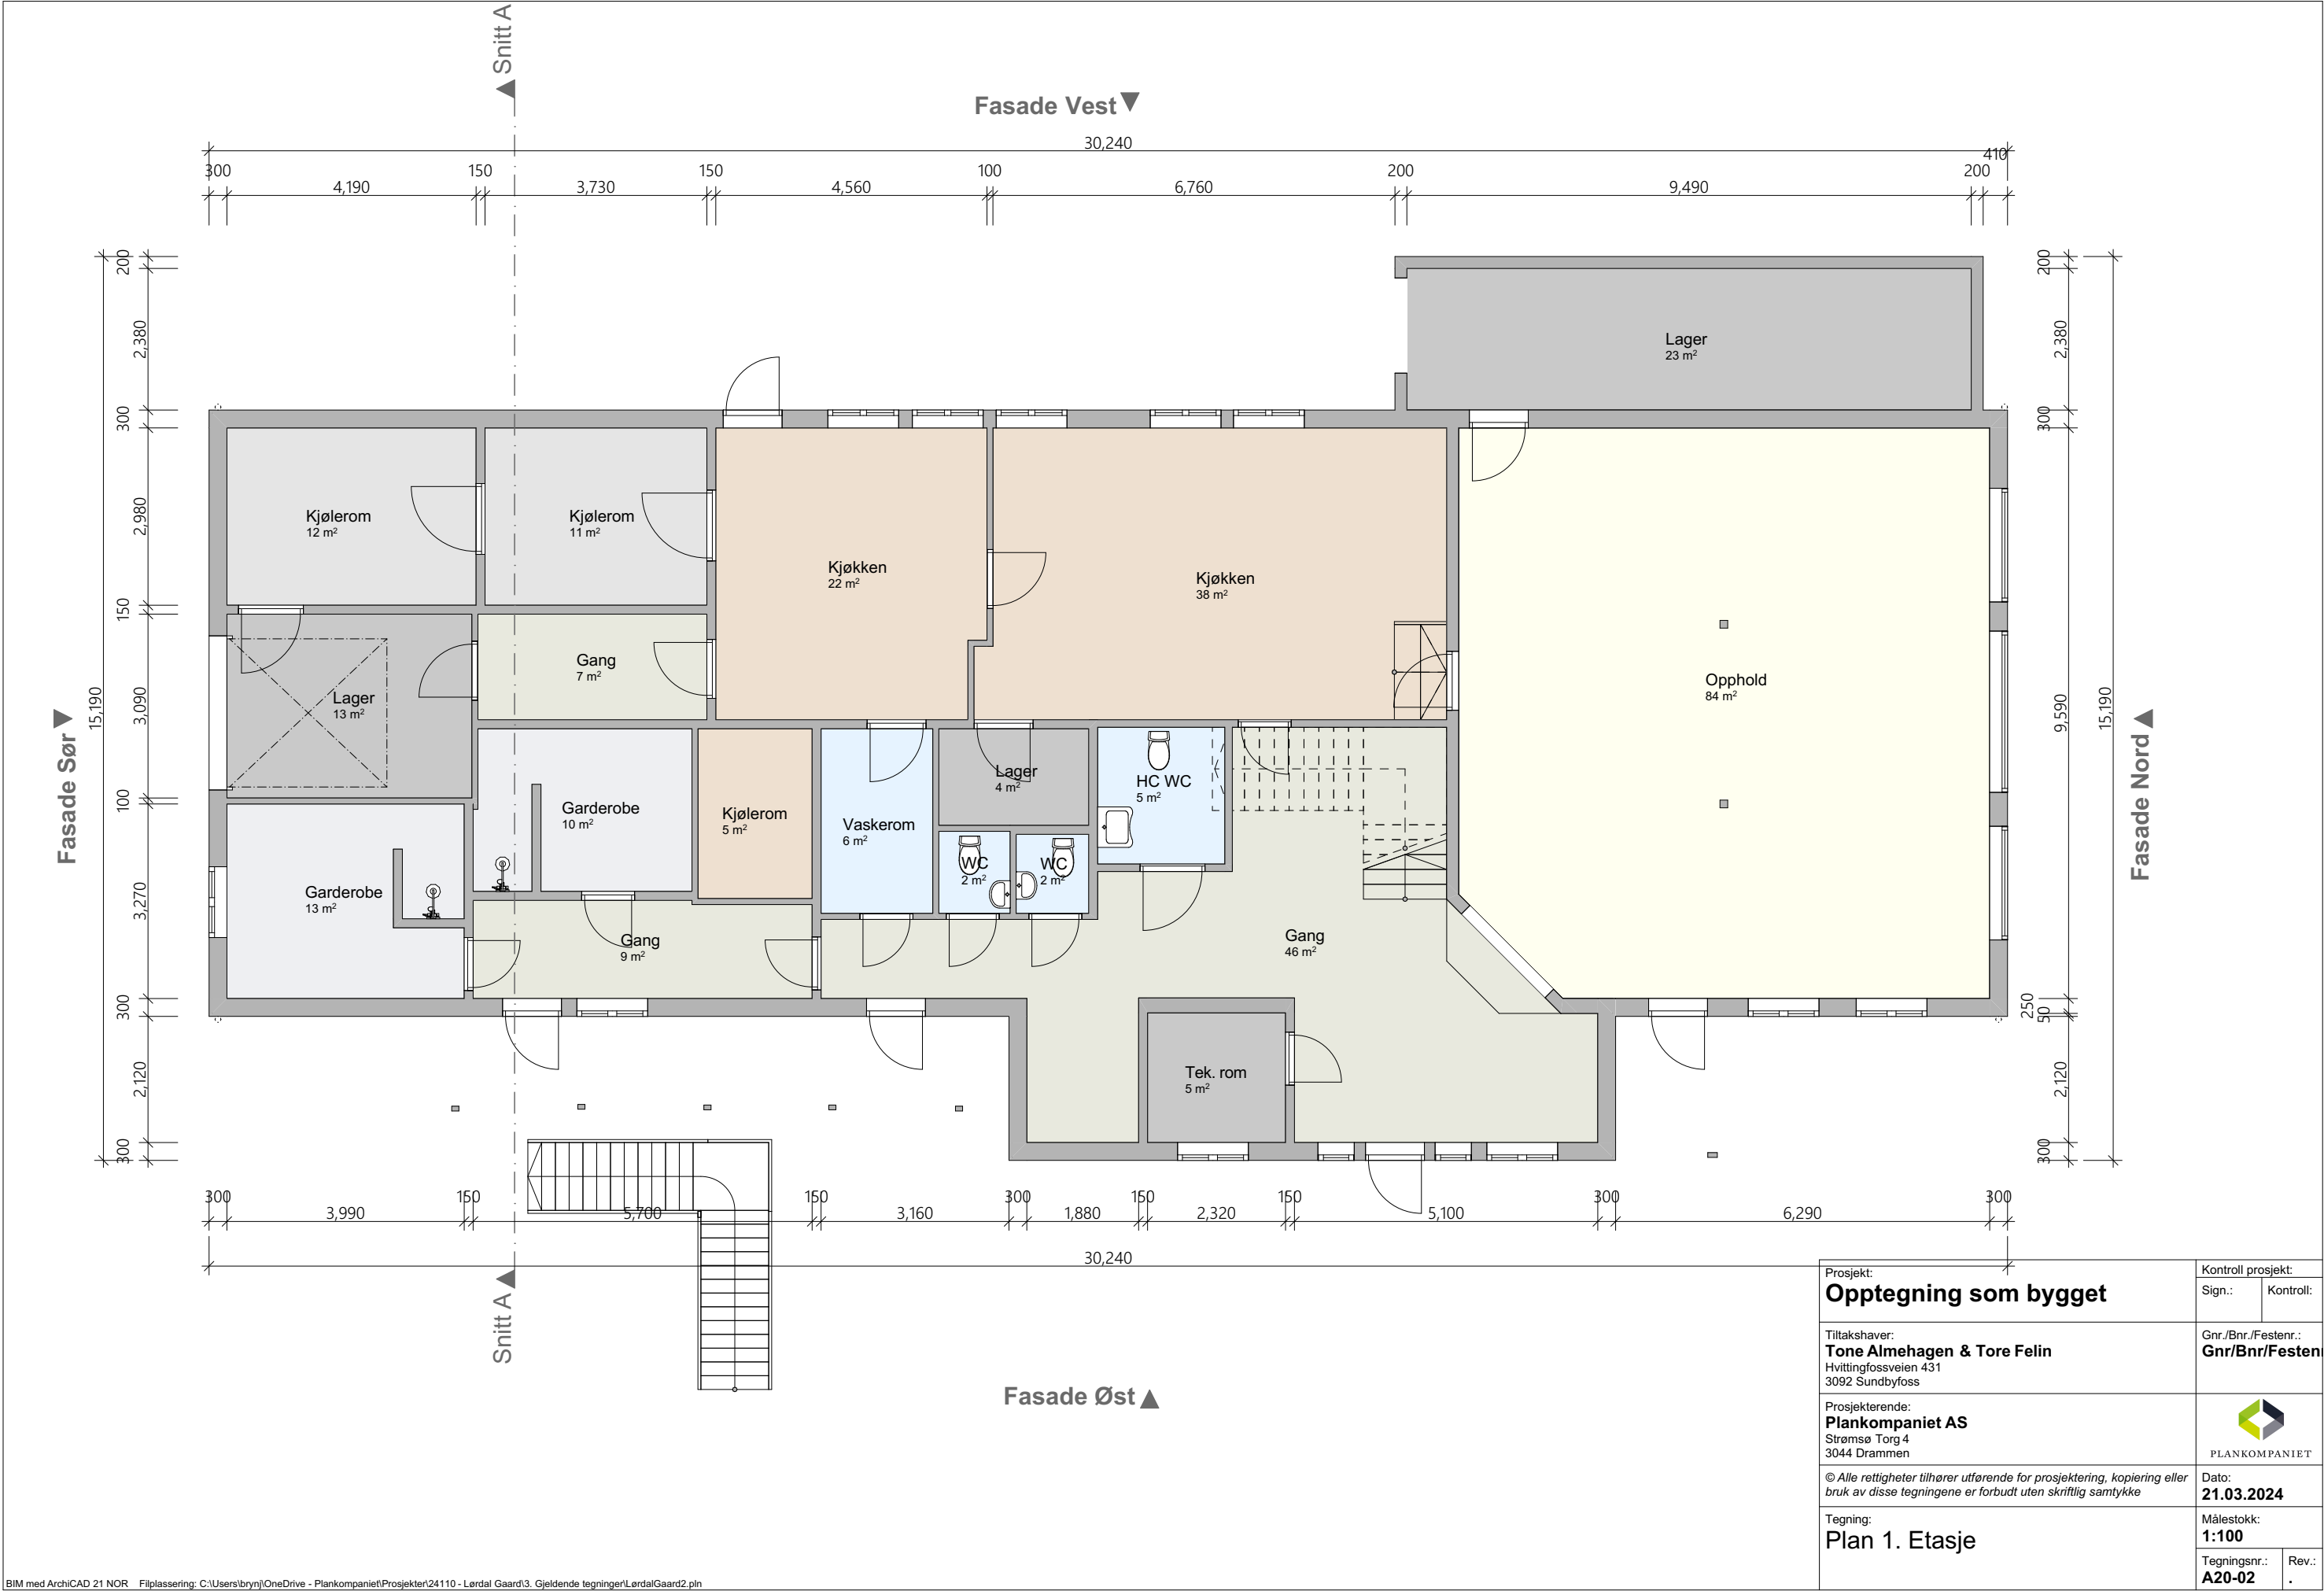

Prosjekt: Opptegning som bygget		Kontroll prosjekt: Sign.: Kontroll:	
Tiltakshaver: Tone Alnehagen & Tore Felin Hvittingfossveien 431 3092 Sundbyfoss		Gnr./Bnr./Festnr.: Gnr/Bnr/Festnr.	
Prosjekterende: Plankompaniet AS Strømsø Torg 4 3044 Drammen		 PLANKOMPA NIET	
© Alle rettigheter tilhører utførende for prosjektering, kopiering eller bruk av disse tegningene er forbudt uten skriftlig samtykke		Dato: 21.03.2024	
Tegning: Plan 1. Etasje		Målestokk: 1:100	
		Tegningsnr.: A20-02	Rev.: .

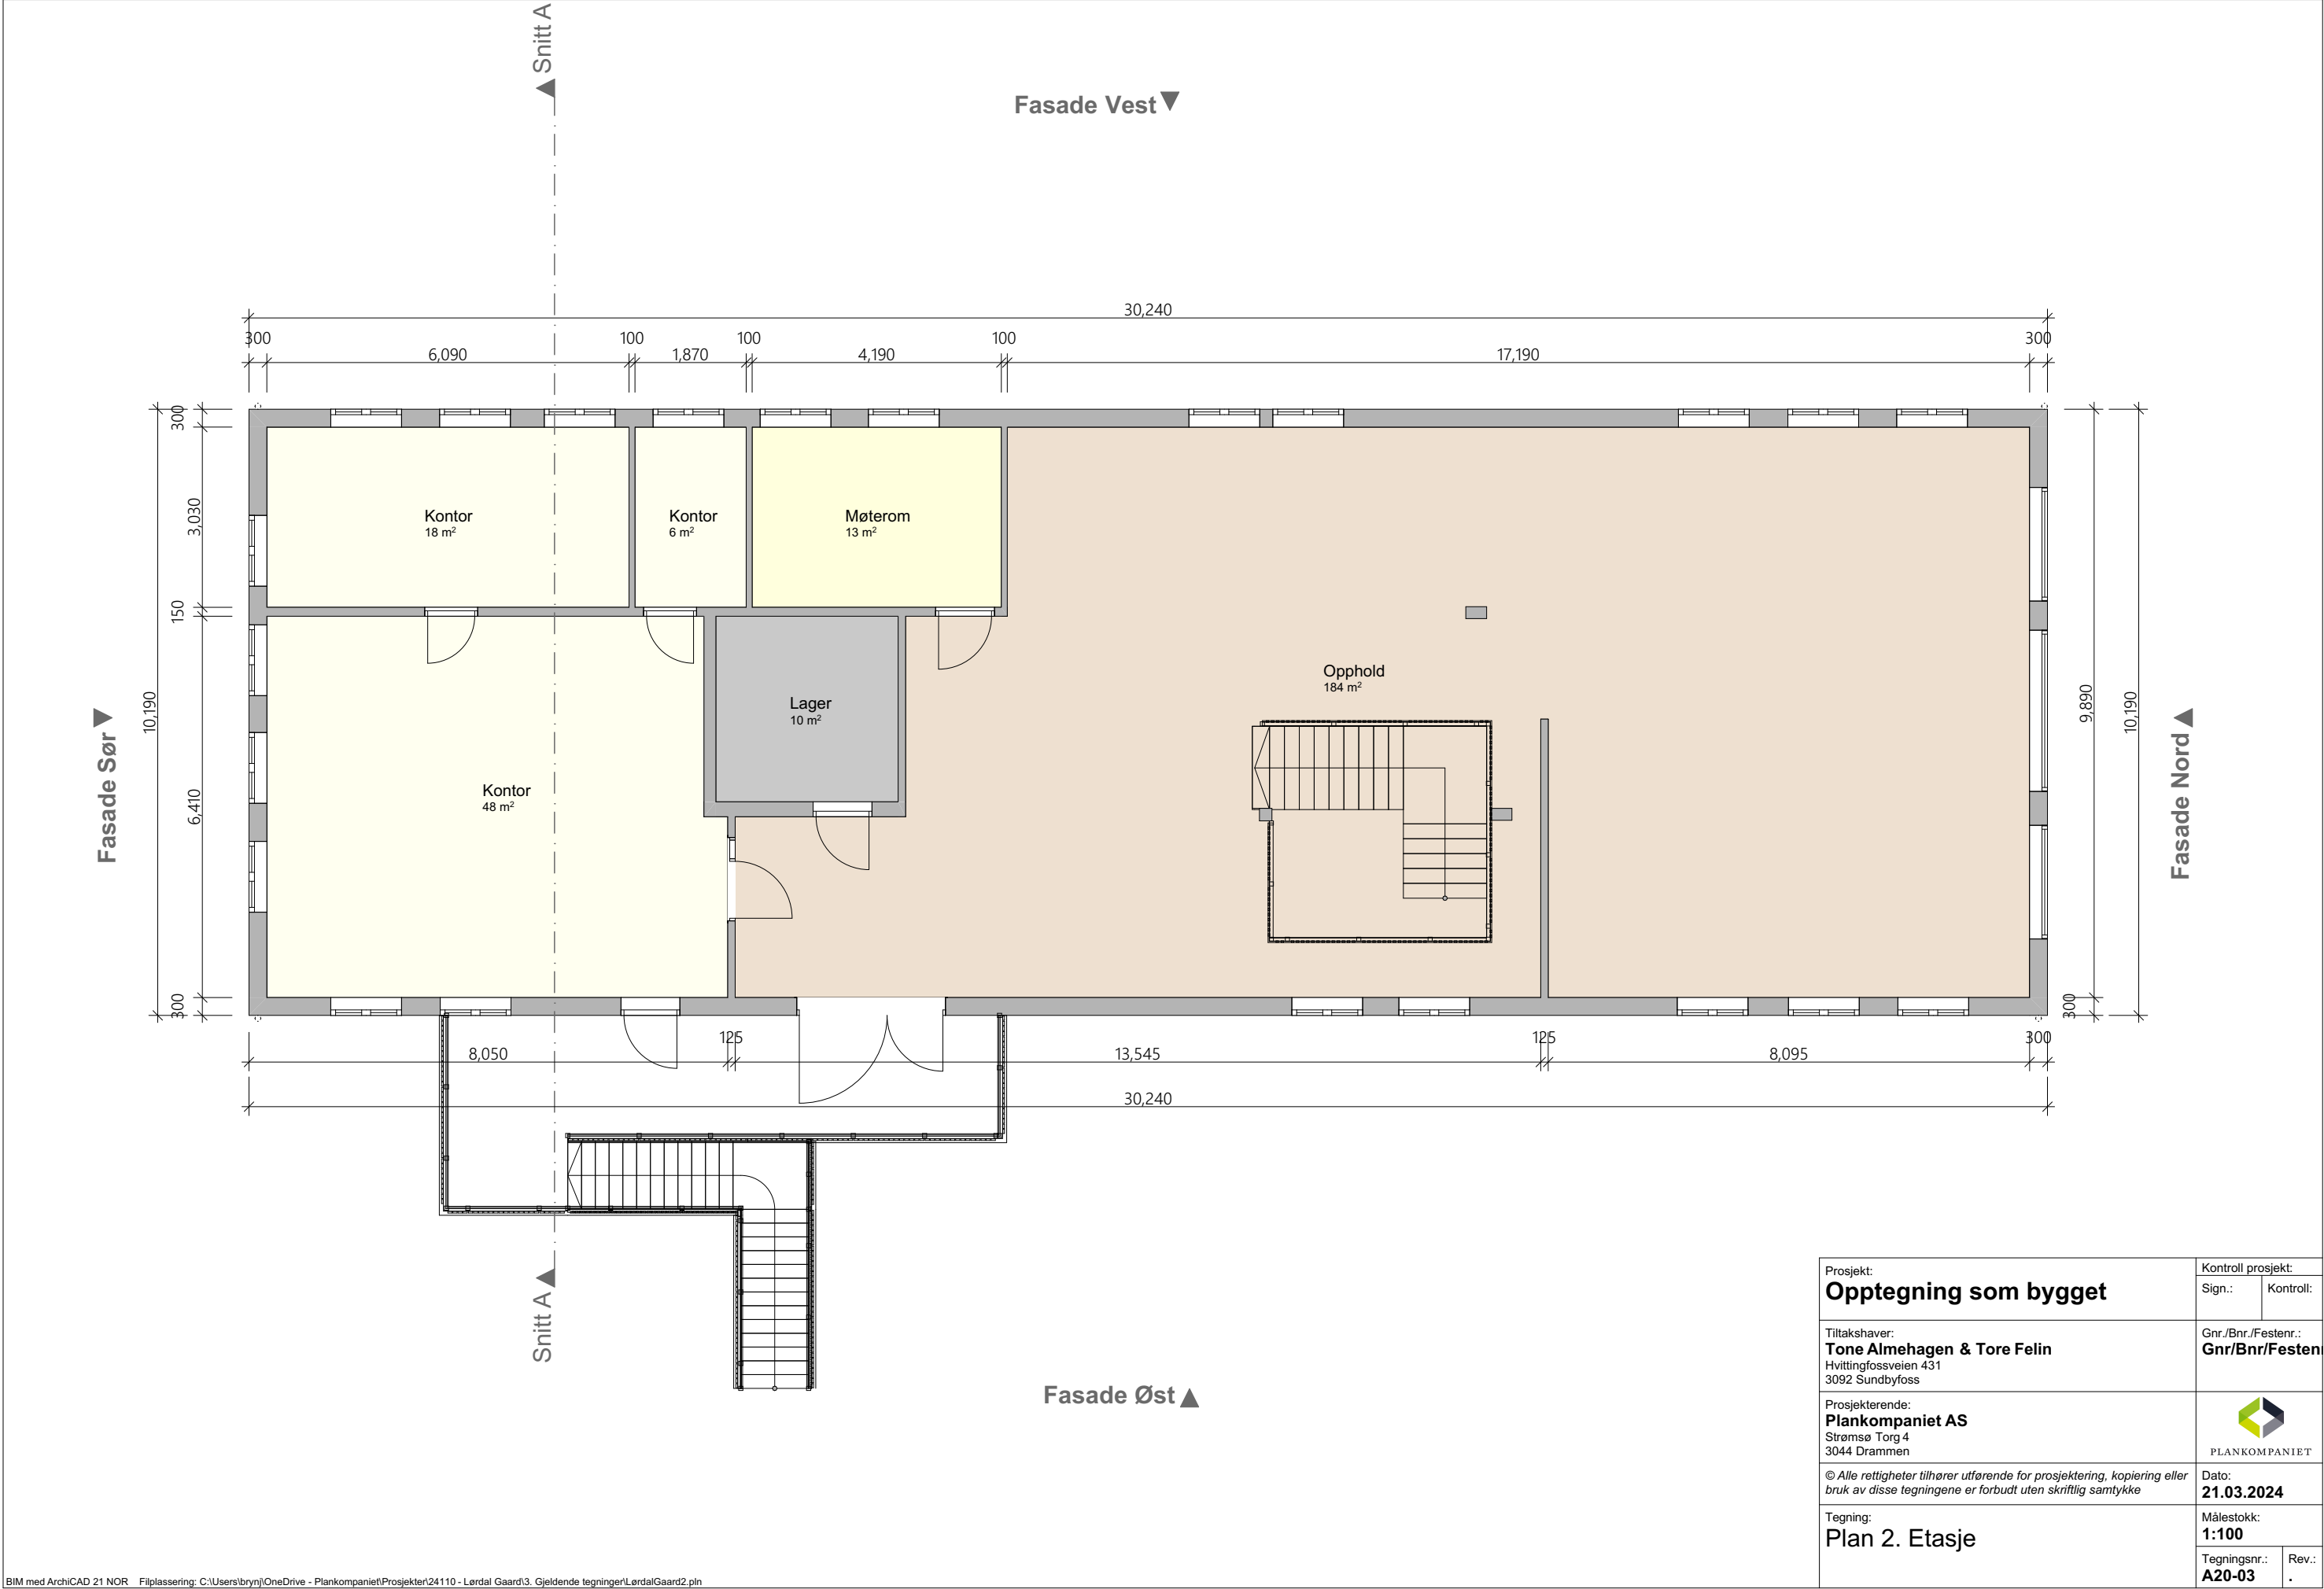


Prosjekt: Opptegning som bygget		Kontroll prosjekt:	
Sign.:		Kontroll:	
Tiltakshaver: Tone Alnehagen & Tore Felin Hvittingfossveien 431 3092 Sundbyfoss		Gnr./Bnr./Festenr.: Gnr/Bnr/Festen	
Prosjekterende: Plankompaniet AS Strømsø Torg 4 3044 Drammen		 PLANKOMPA NIET	
© Alle rettigheter tilhører utførende for prosjektering, kopiering eller bruk av disse tegningene er forbudt uten skriftlig samtykke		Dato: 21.03.2024	
Tegning: Plan 2. Etasje		Målestokk: 1:100	
Tegningsnr.: A20-03		Rev.: .	

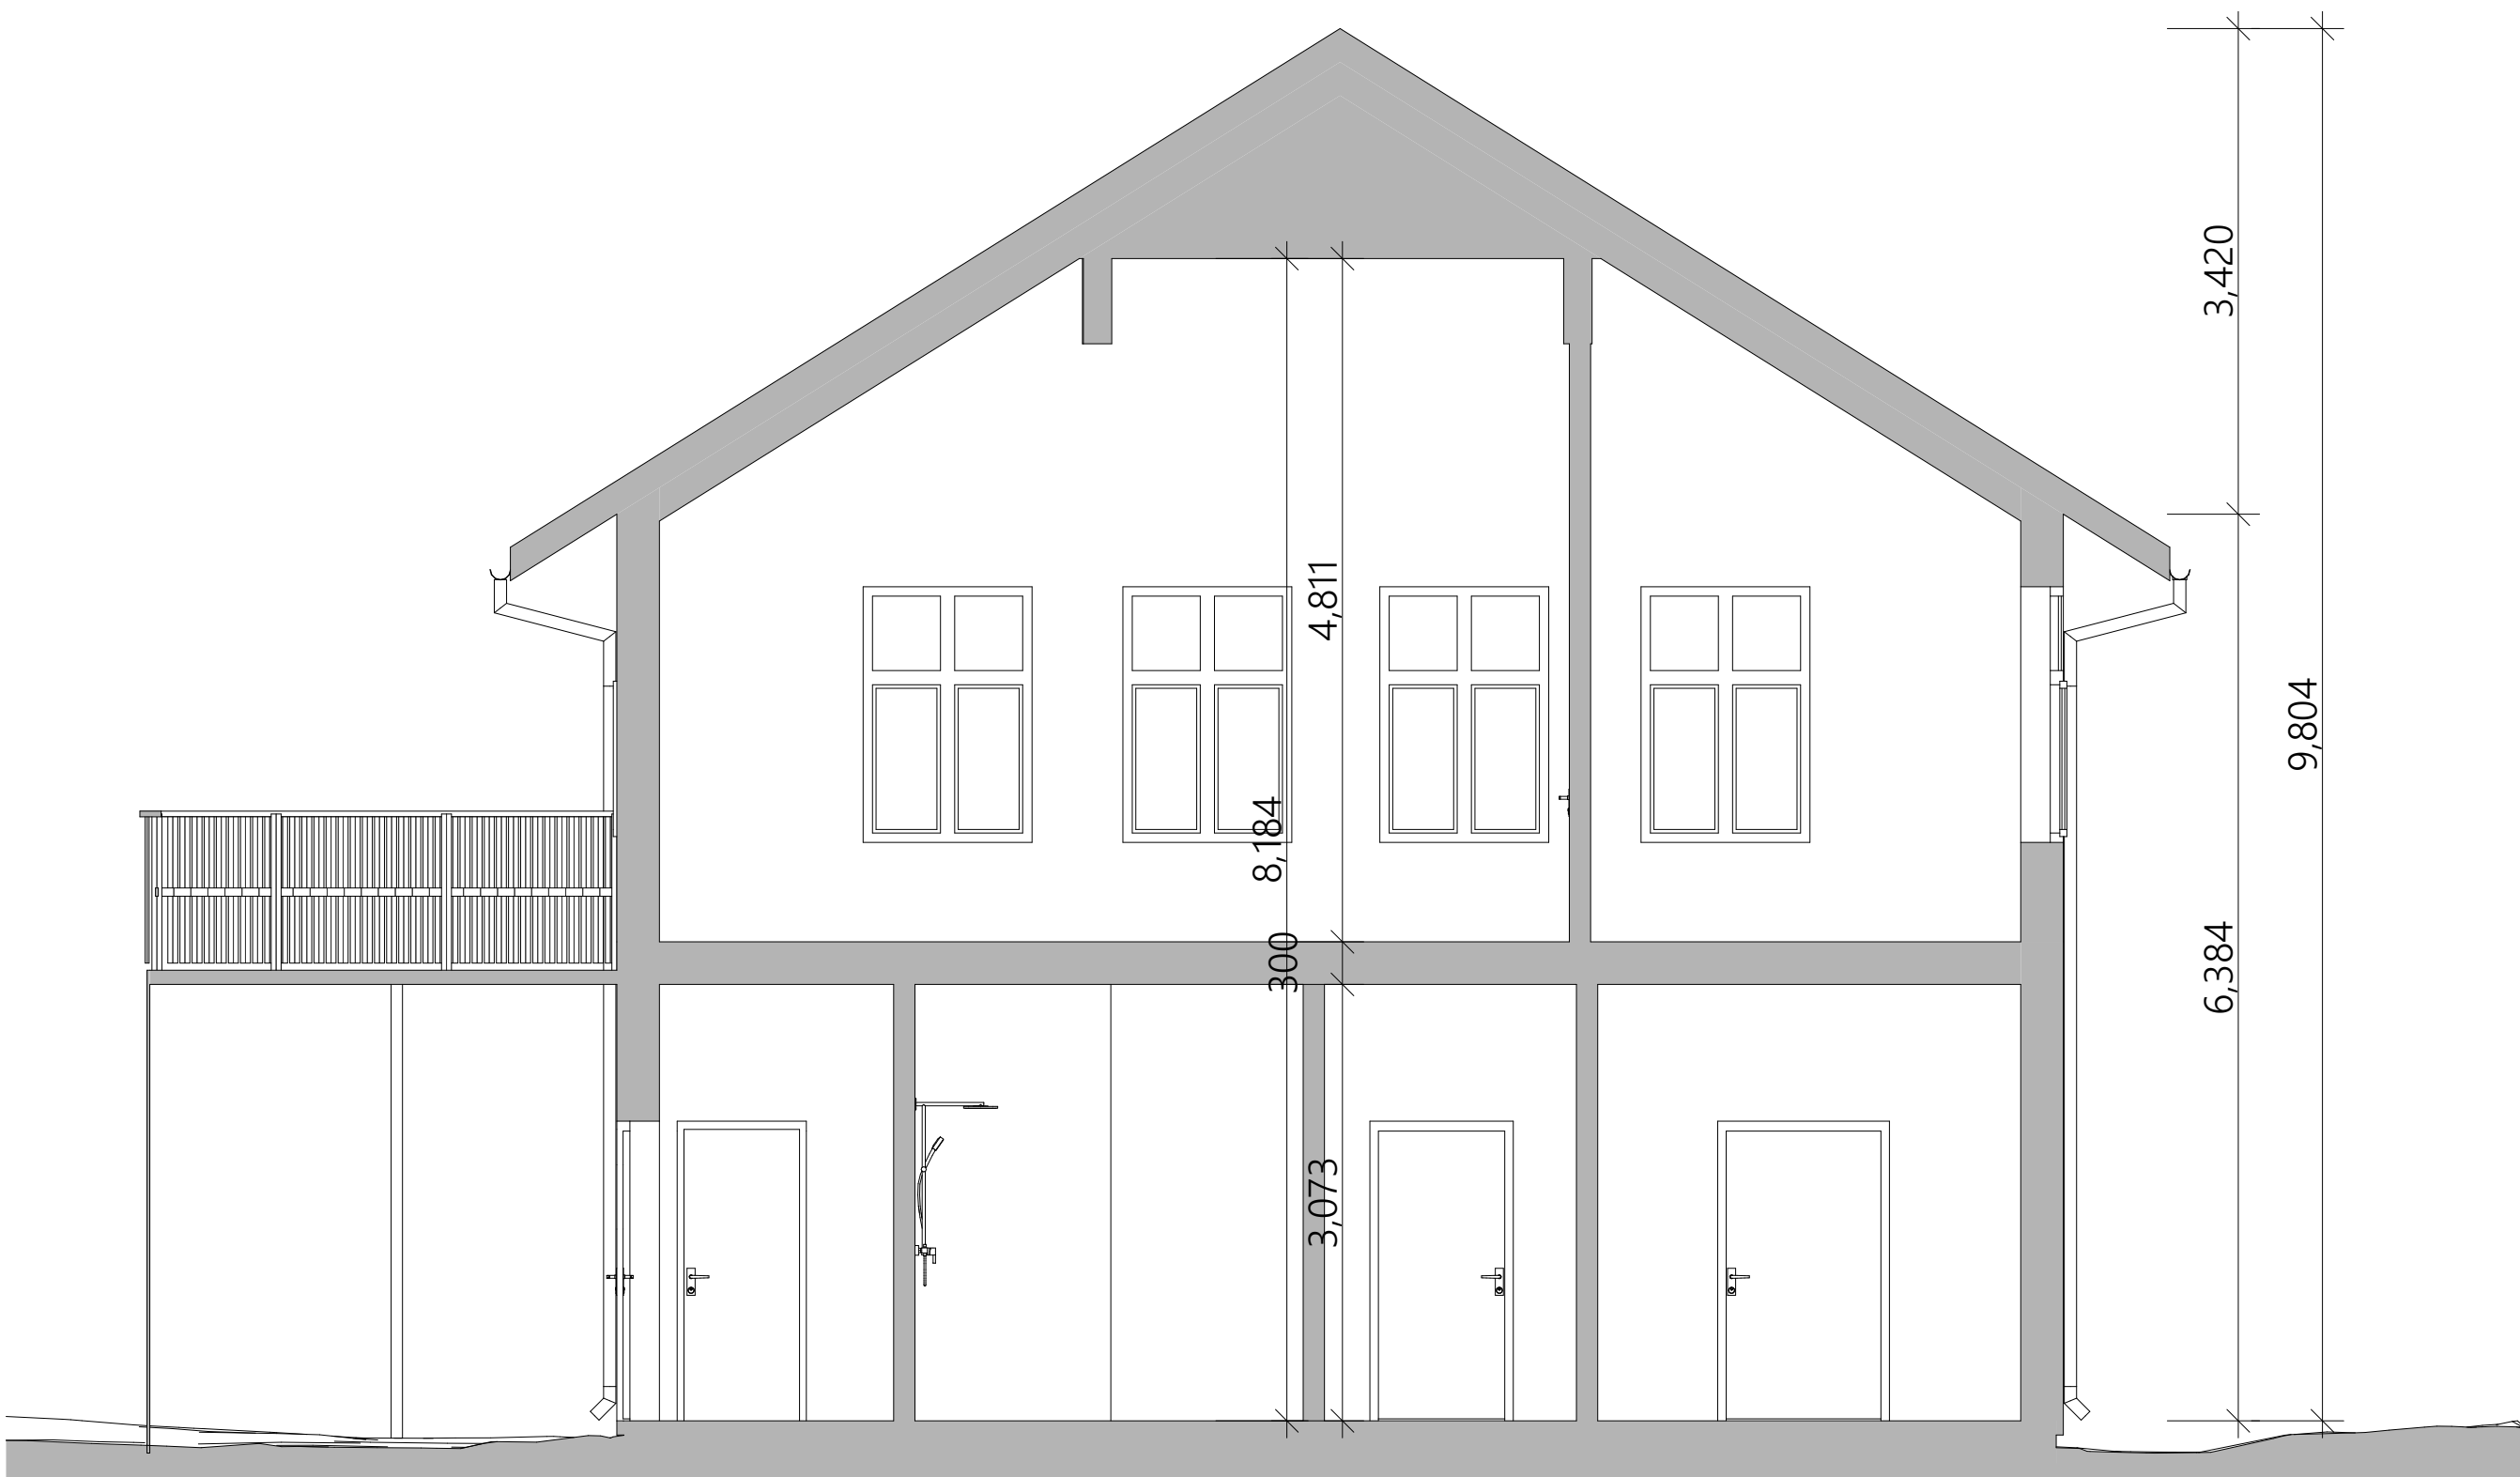

1:50 Snitt A

Prosjekt: Opptegning som bygget		Kontroll prosjekt:	
Sign.:		Kontroll:	
Tiltakshaver: Tone Alnehagen & Tore Felin Hvittingfossveien 431 3092 Sundbyfoss		Gnr./Bnr./Festen.: Gnr/Bnr/Festen	
Prosjekterende: Plankompaniet AS Strømsø Torg 4 3044 Drammen		 PLANKOMPA NIET	
© Alle rettigheter tilhører utførende for prosjektering, kopiering eller bruk av disse tegningene er forbudt uten skriftlig samtykke		Dato: 21.03.2024	
Tegning: Snitt A		Målestokk: 1:50	
Tegningsnr.: A30-01		Rev.: .	

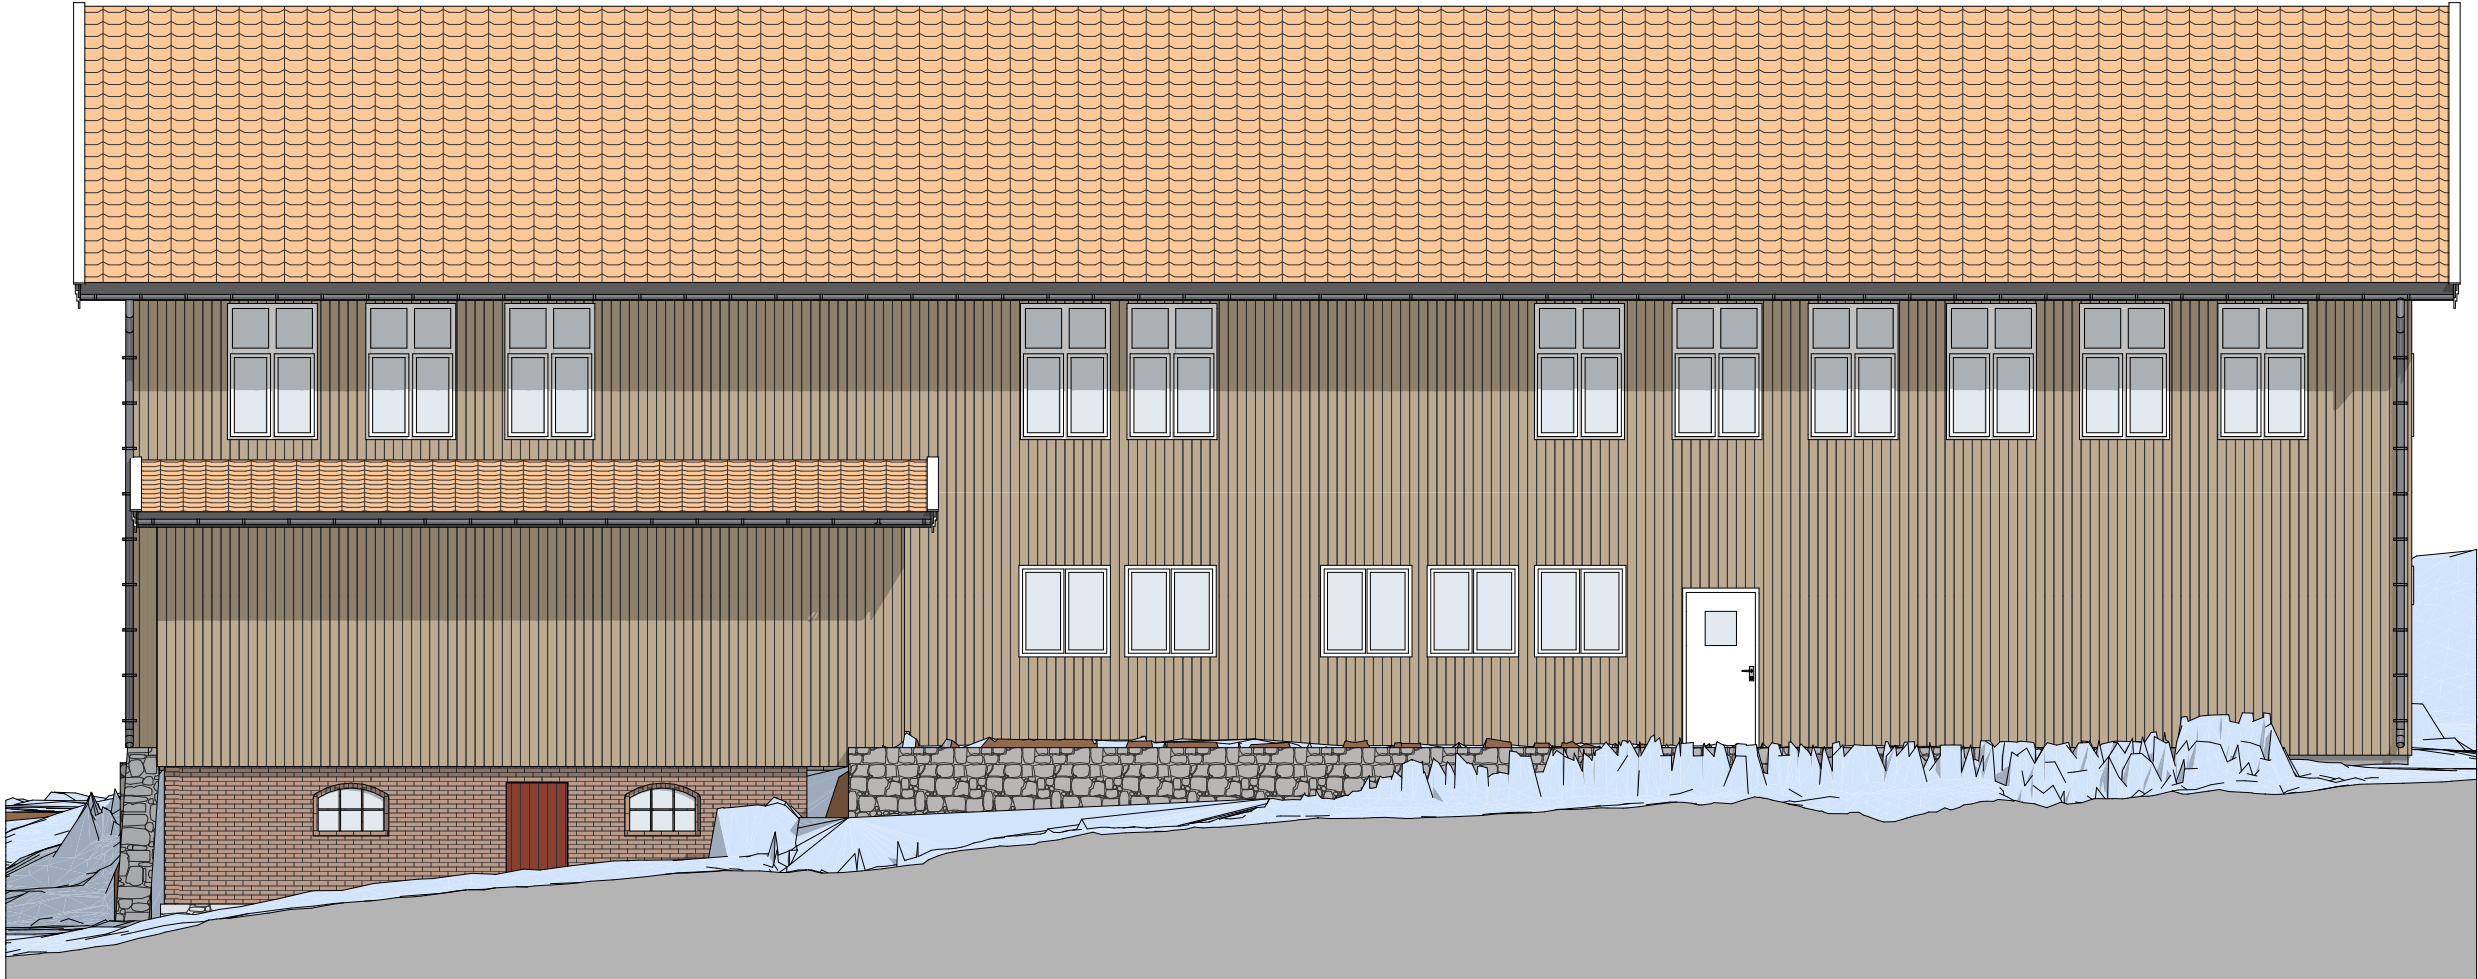


1:100 Fasade Vest




1:100 Fasade Sør

Prosjekt: Opptegning som bygget		Kontroll prosjekt:	
Sign.:		Kontroll:	
Tiltakshaver: Tone Alnehagen & Tore Felin Hvittingfossveien 431 3092 Sundbyfoss		Gnr./Bnr./Festenr.: Gnr/Bnr/Festenr.	
Prosjekterende: Plankompaniet AS Strømsø Torg 4 3044 Drammen		 PLANKOMPA NIET	
© Alle rettigheter tilhører utførende for prosjektering, kopiering eller bruk av disse tegningene er forbudt uten skriftlig samtykke		Dato: 21.03.2024	
Tegning: Fasade Vest og Sør		Målestokk: 1:100	
Tegningsnr.: A40-01		Rev.: .	

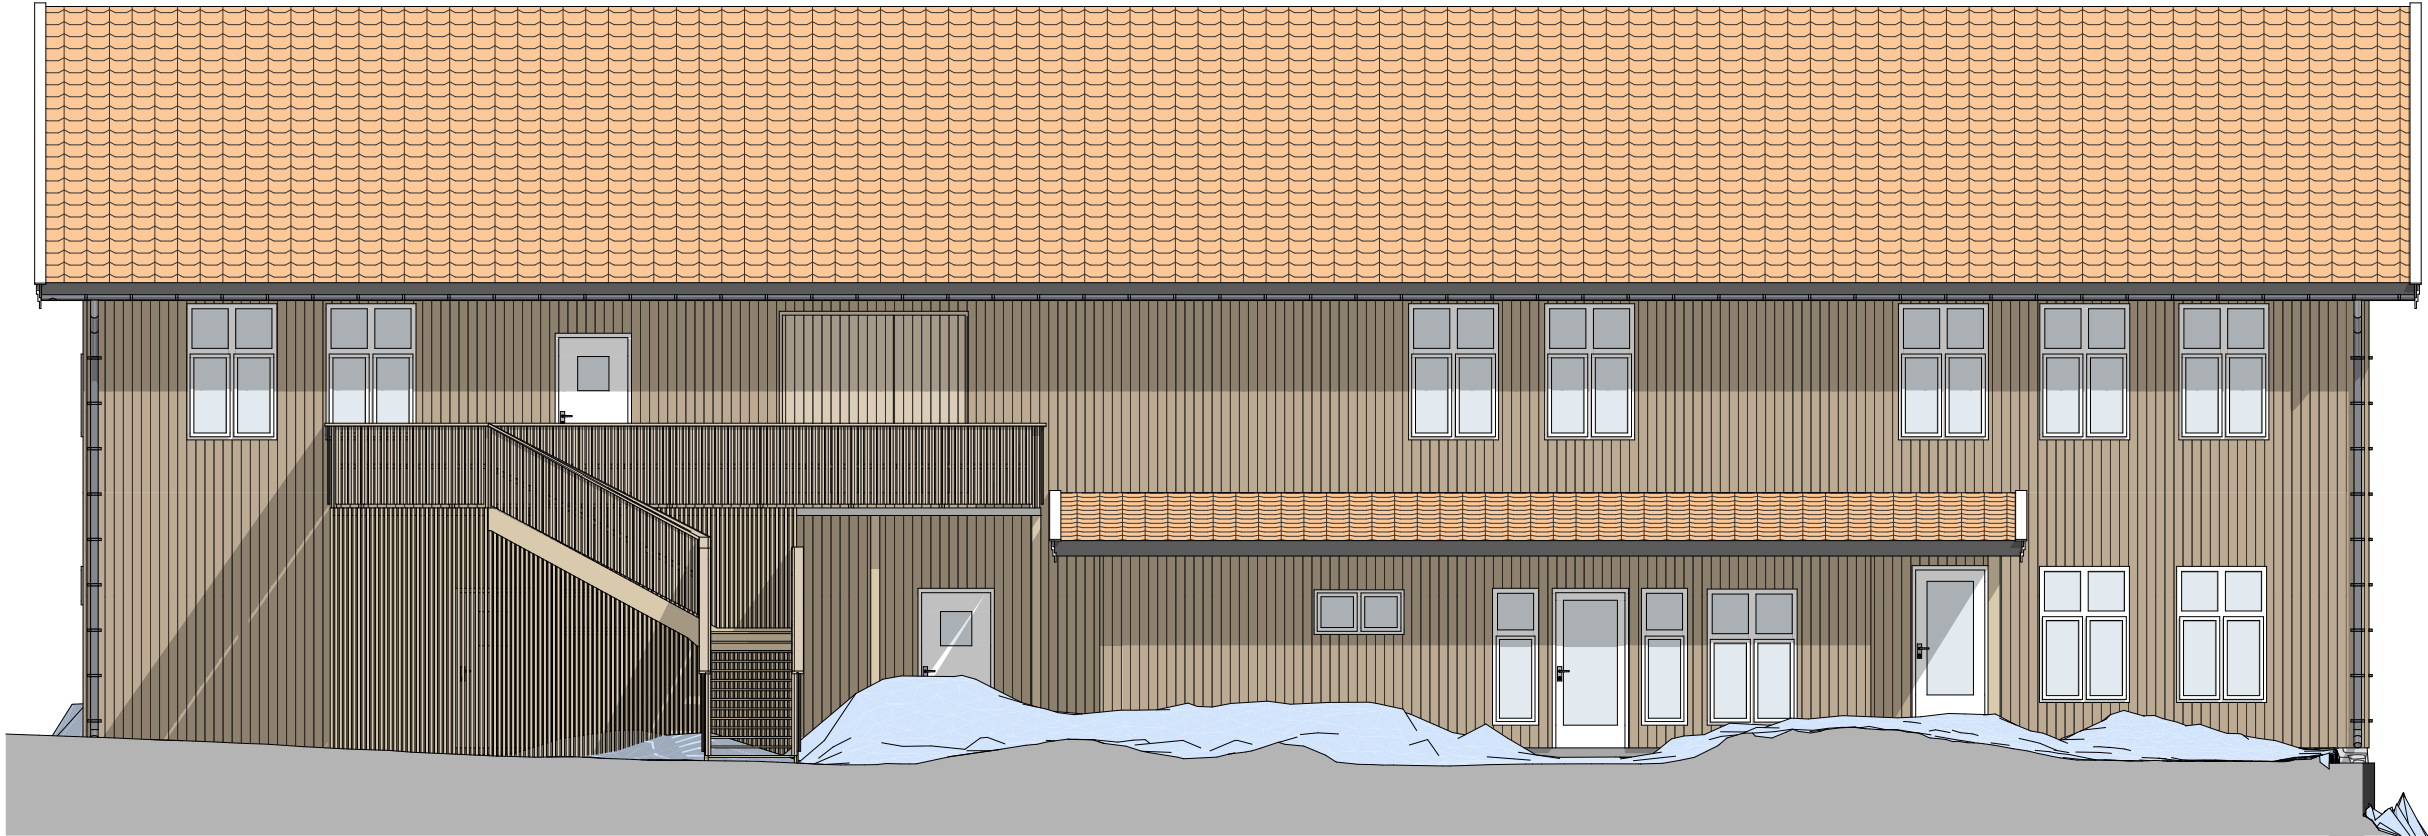


1:100 Fasade Øst

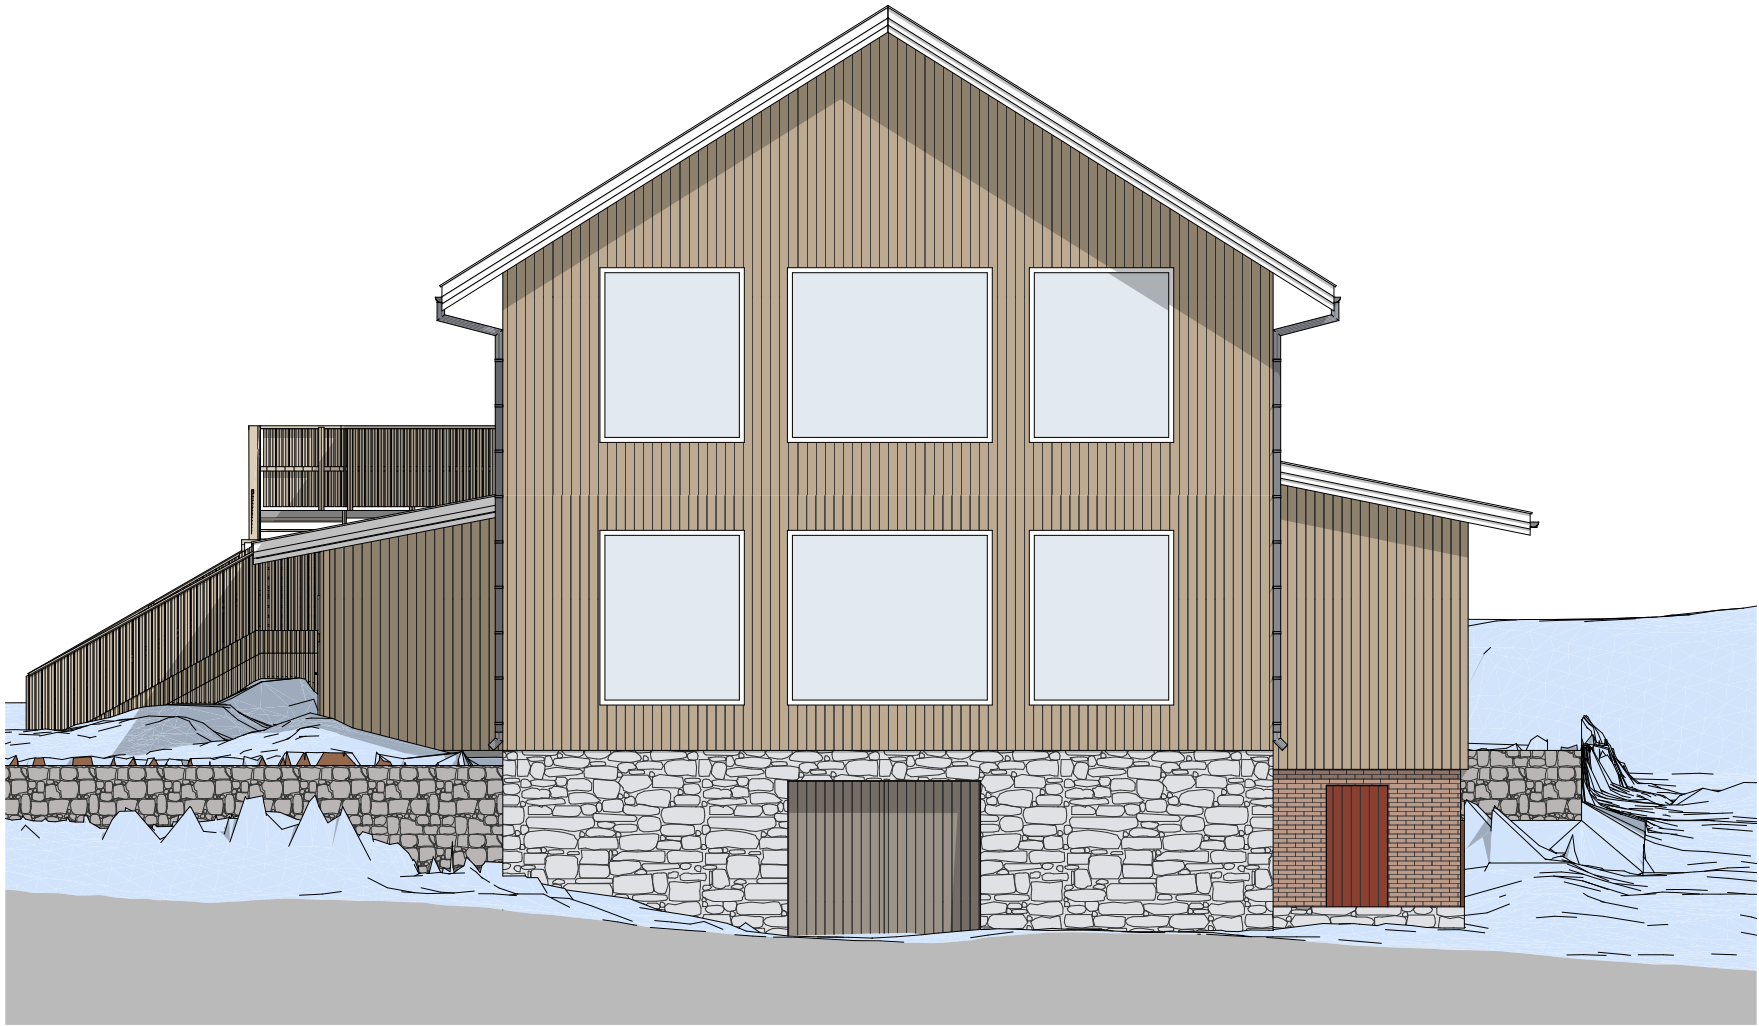

1:100 Fasade Nord

Prosjekt: Opptegning som bygget		Kontroll prosjekt:	
Sign.:		Kontroll:	
Tiltakshaver: Tone Alnehagen & Tore Felin Hvittingfossveien 431 3092 Sundbyfoss		Gnr./Bnr./Festenr.: Gnr/Bnr/Festen	
Prosjekterende: Plankompaniet AS Strømsø Torg 4 3044 Drammen		 PLANKOMANIET	
© Alle rettigheter tilhører utførende for prosjektering, kopiering eller bruk av disse tegningene er forbudt uten skriftlig samtykke		Dato: 21.03.2024	
Tegning: Fasade Øst og Nord		Målestokk: 1:100	
Tegningsnr.: A40-02		Rev.: .	

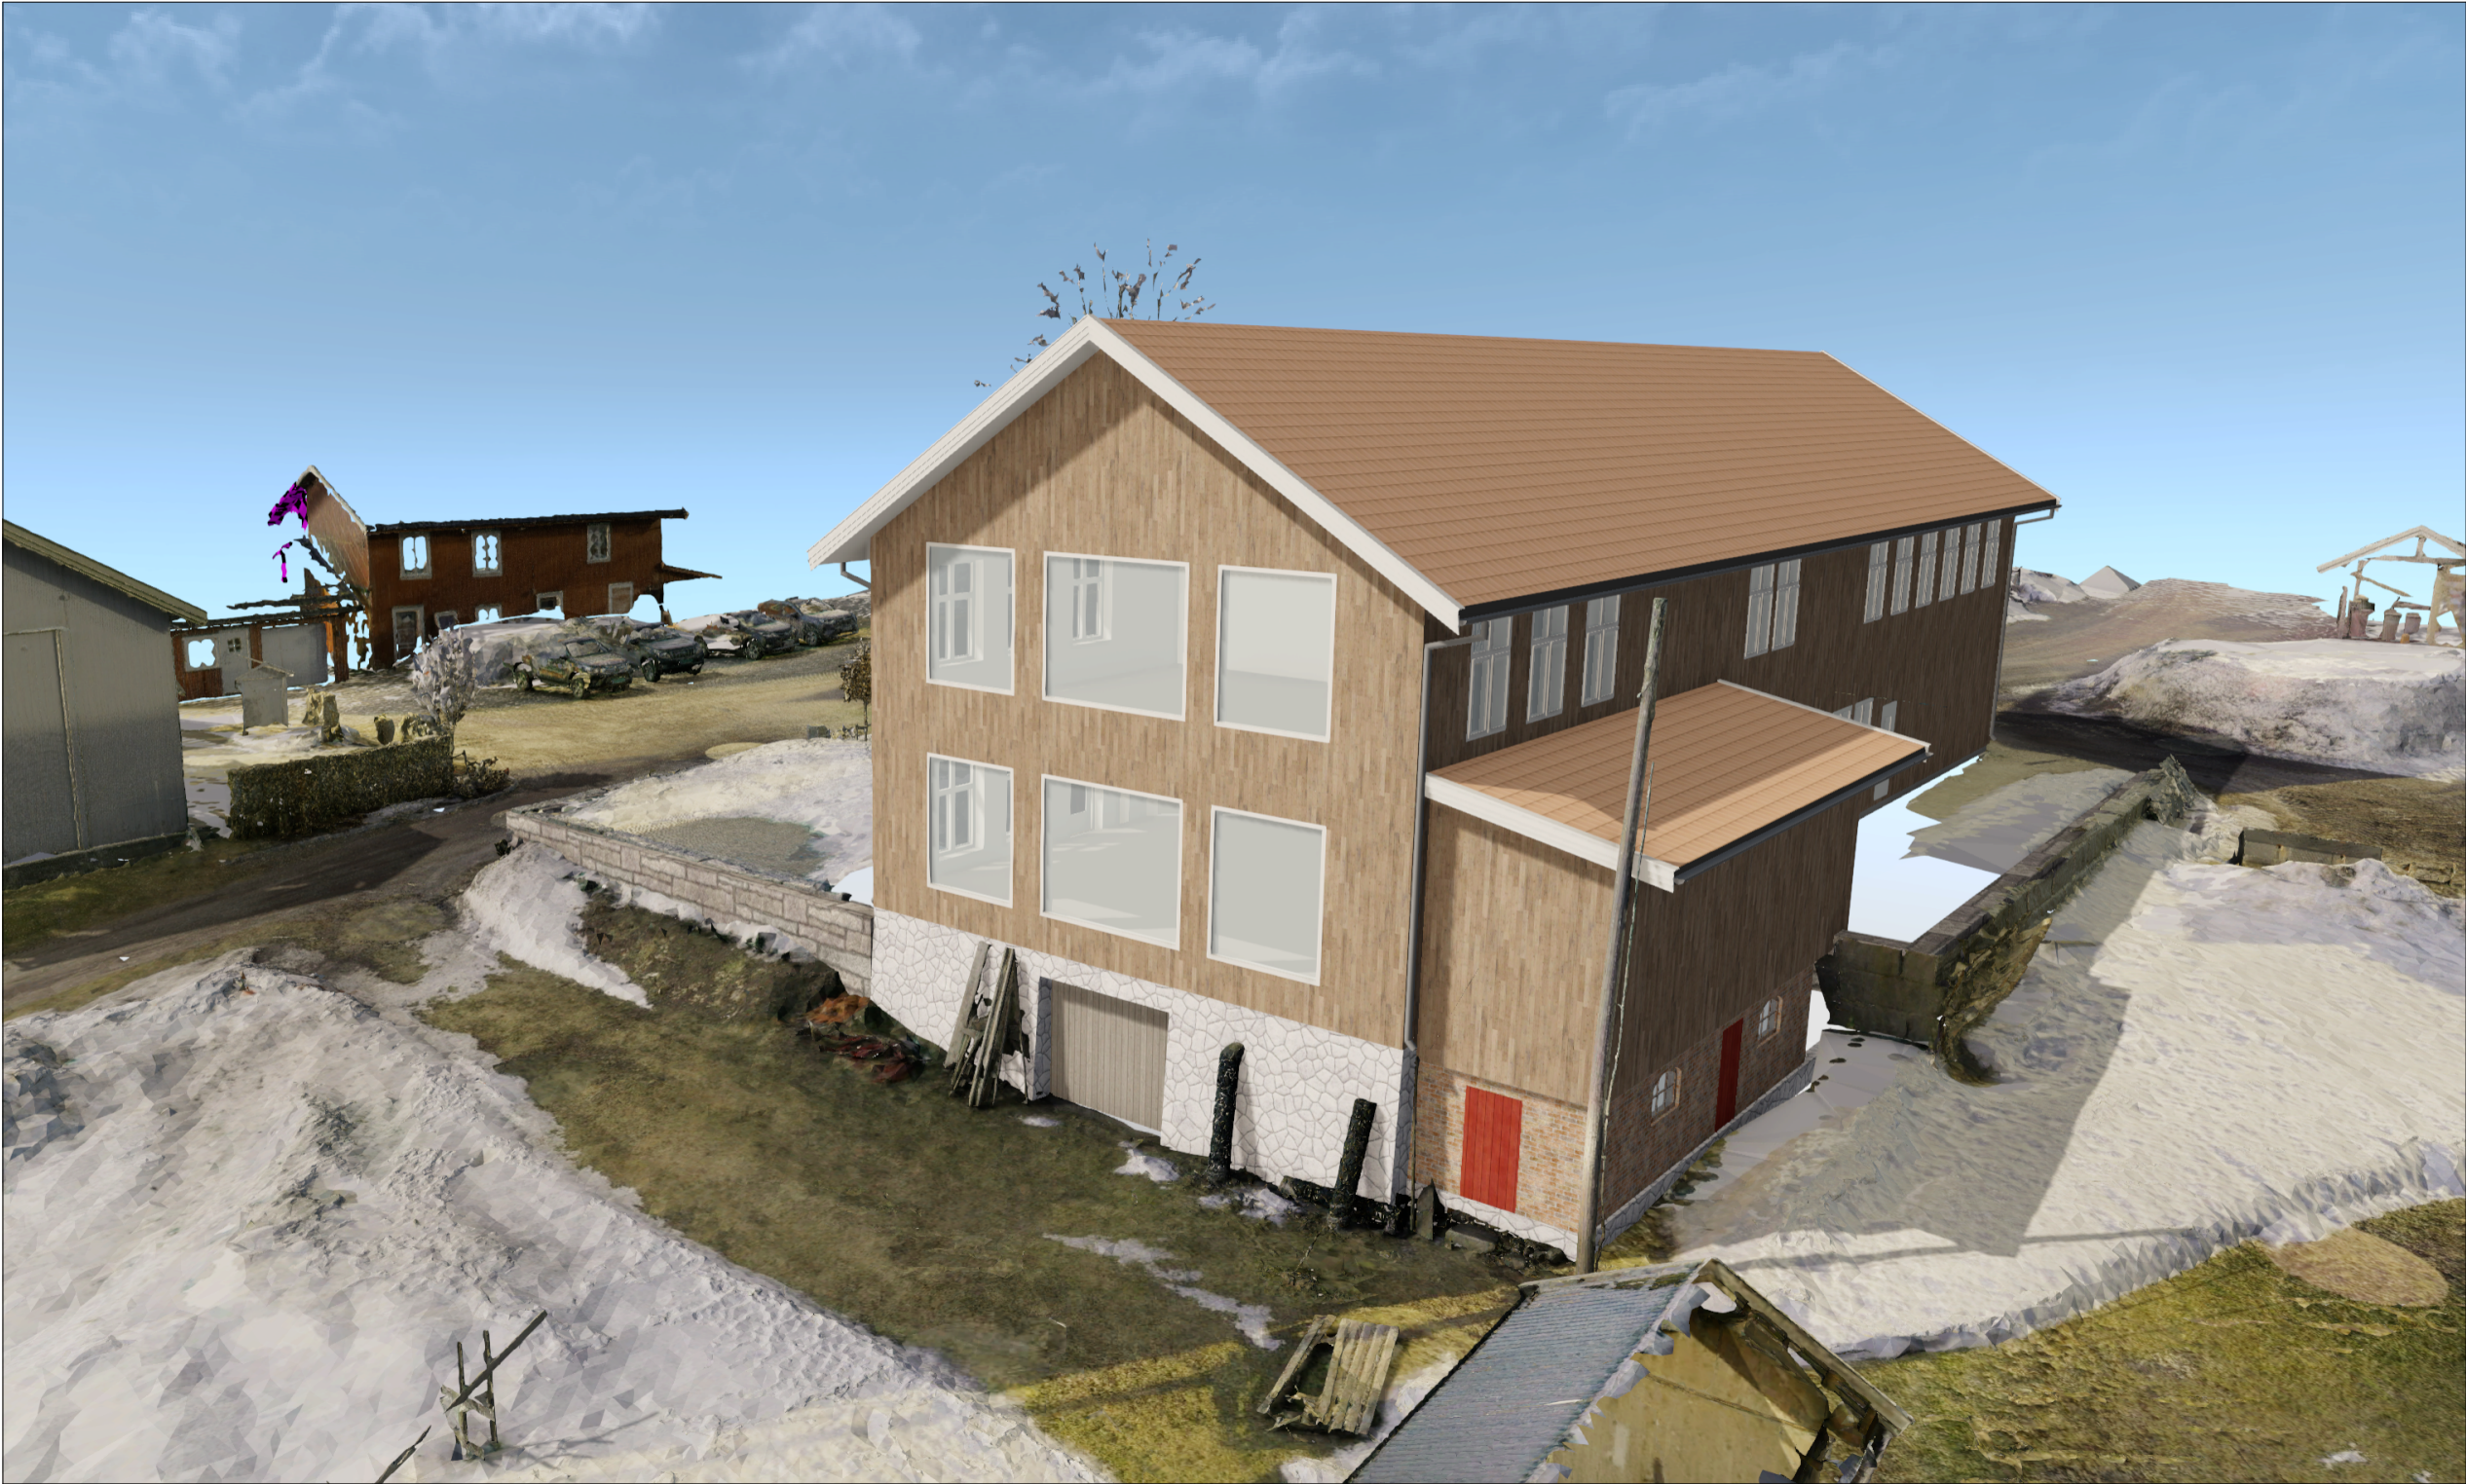

Prosjekt: Opptegning som bygget		Kontroll prosjekt:	
Sign.:		Kontroll:	
Tiltakshaver: Tone Alnehagen & Tore Felin Hvittingfossveien 431 3092 Sundbyfoss		Gnr./Bnr./Festenr.: Gnr/Bnr/Festenr.	
Prosjekterende: Plankompaniet AS Strømsø Torg 4 3044 Drammen		 PLANKOMPA NIET	
© Alle rettigheter tilhører utførende for prosjektering, kopiering eller bruk av disse tegningene er forbudt uten skriftlig samtykke		Dato: 21.03.2024	
Tegning: Perspektiv		Målestokk: 1:2.405	
Tegningsnr.: A40-03		Rev.: .	



Prosjekt: Opptegning som bygget		Kontroll prosjekt:	
Sign.:		Kontroll:	
Tiltakshaver: Tone Alnehagen & Tore Felin Hvittingfossveien 431 3092 Sundbyfoss		Gnr./Bnr./Festenr.: Gnr/Bnr/Festenr.	
Prosjekterende: Plankompaniet AS Strømsø Torg 4 3044 Drammen		 PLANKOMPA NIET	
© Alle rettigheter tilhører utførende for prosjektering, kopiering eller bruk av disse tegningene er forbudt uten skriftlig samtykke		Dato: 21.03.2024	
Tegning: Perspektiv 2		Målestokk: 1:2.479	
Tegningsnr.: A40-04		Rev.: .	