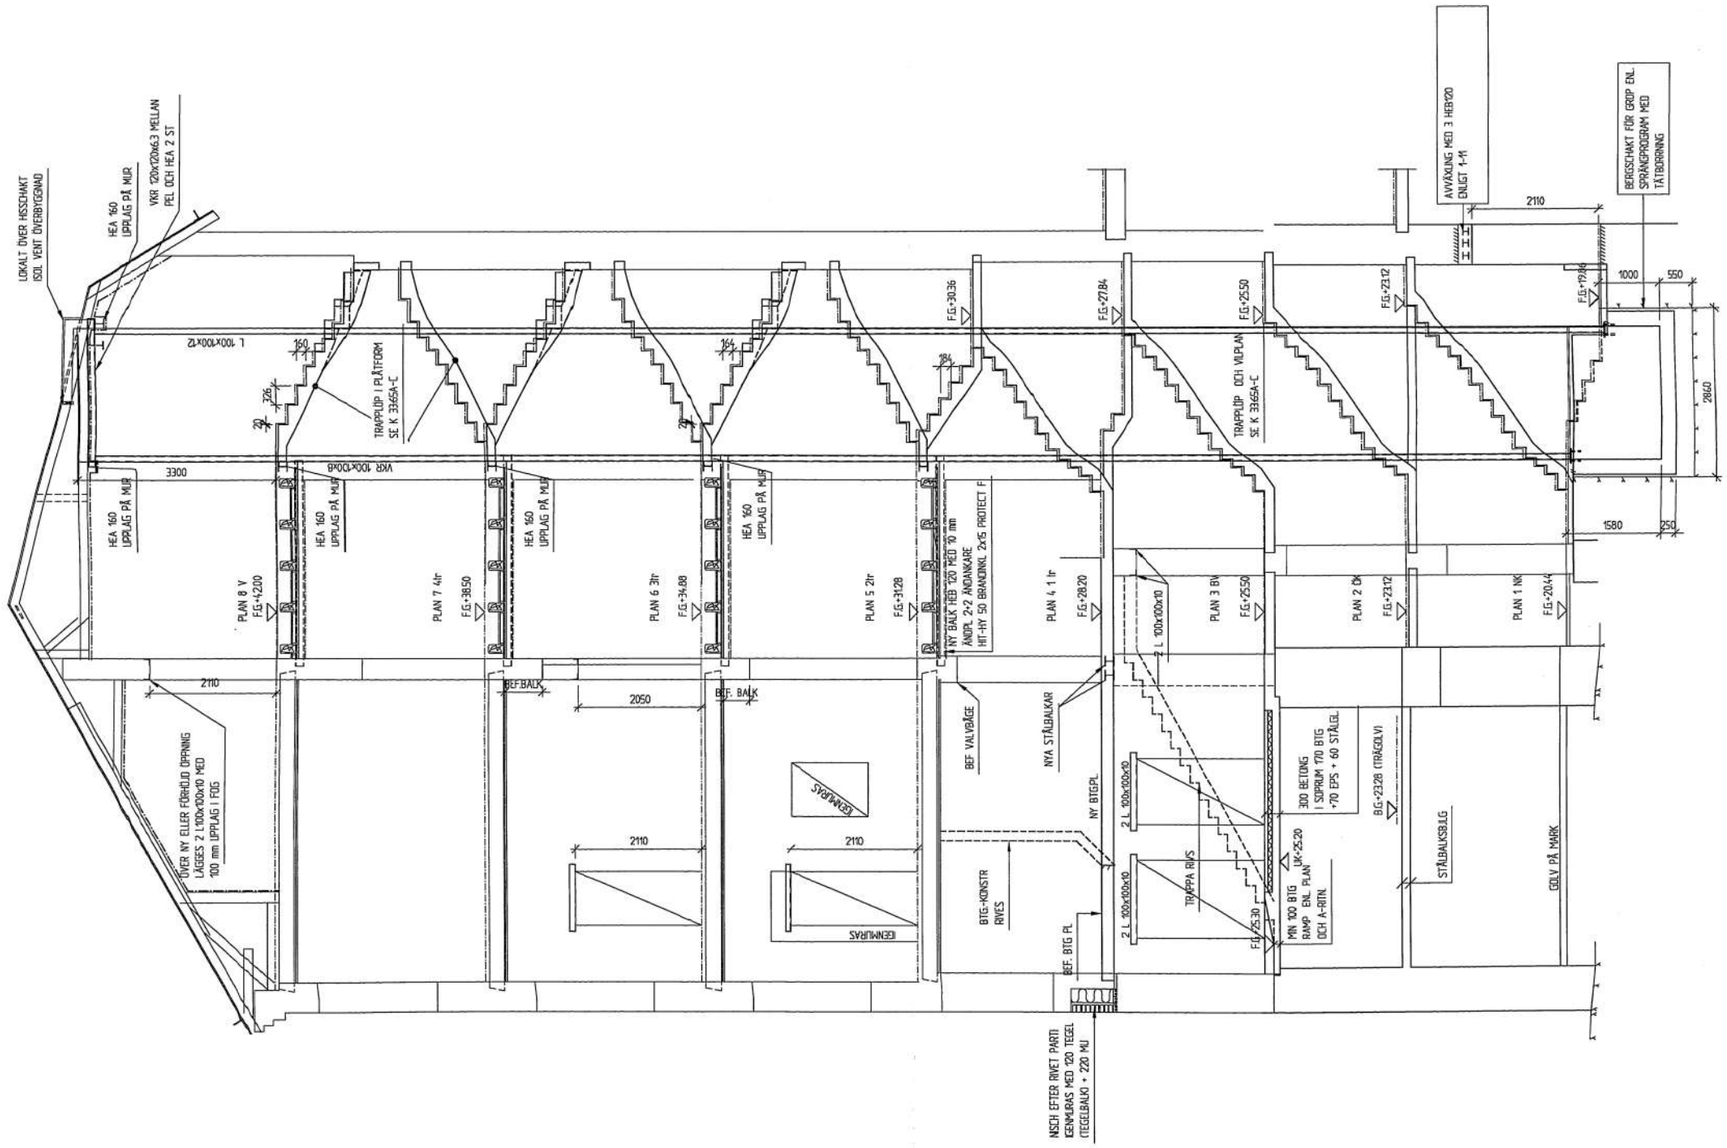

1-03 SEKTION GM. TRAPPHUS
150

FÖRKLARINGAR

3191533

FÖRESKRIFTER

ALLMÄNNA FÖRESKRIFTER SE K33.01

HÄNVISNINGAR

Stadsbyggnadskontoret
Inkom 2002 -03- 12
Reg.
Dnr. 00-01328-572

BET	ANT	ÄNDRINGEN AVSER	SIGN	DATUM

RELATIONSHANDLING 02-01-11

BOSTÄLLET

STATIKGRUPPEN AB
Kavallerivägen 10
192 78 SOLLENTUNA
Tel. 08-83 18 00/Fax 08-83 18 98
email L.trange@swipnet.se

UPPDRAG NR	RITAD AV	HANDLÄGGARE
	LT	LT

DATUM 00-10-05 ANSVARIG

FATBURSTRÄSKET 2
STOCKHOLM
GATUHUS
STOMSEKTION

SKALA	NUMMER	BET
1-50	K33-03	

3592